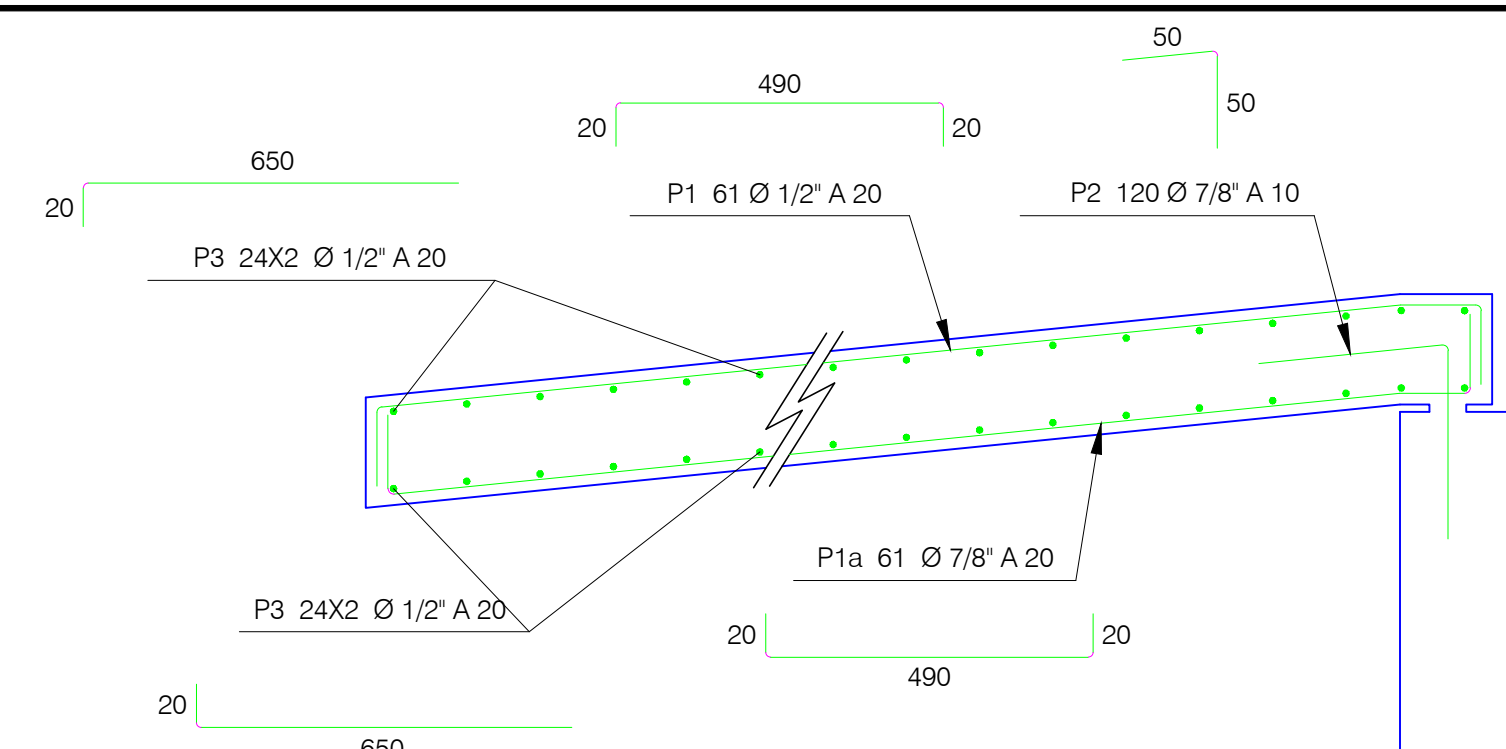


[illegible][illegible]

CUADRO DE DESPIECES ESTIBO 2							
POSICIÓN	FORMA	BARRA NÚMERO	DIÁM.	CANTIDAD	LONG (m)	PESO (kg/m)	PESO TOTAL (kg)
P1		7	7/8"	4	9.00	3.04	109
P3		7	7/8"	4	9.00	3.04	109
P4		7	7/8"	8	4.85	3.04	119
P5		7	7/8"	128	4.63	3.04	1,800
P6		5	5/8"	34	7.00	1.55	369
P6a		5	5/8"	32	7.50	1.55	372
P7		5	5/8"	63	2.43	1.55	237
P8		6	3/4"	63	1.90	2.24	268
P9		5	5/8"	63	2.40	1.55	234
P10		5	5/8"	16	6.80	1.55	169
P10a		5	5/8"	16	7.30	1.55	181
P11		4	1/2"	5	12.00	1.00	60
P12		8	1"	23	6.30	3.97	575
P12a		8	1"	23	8.80	3.97	804
P13		8	1"	16	8.60	3.97	546
P13a		8	1"	16	6.10	3.97	387
P14		7	7/8"	23	9.10	3.04	636
P14a		7	7/8"	23	5.90	3.04	413
P15		6	1"	63	6.00	3.97	1,501
P15a		8	1"	24	5.60	3.97	534
P16		7	7/8"	63	6.00	3.04	1,149
P17		5	5/8"	16	9.20	1.55	236
P18		6	3/4"	30	1.85	2.24	124
P19		4	1/2"	26	1.15	1.00	30
P20		4	1/2"	20	1.00	1.00	20

0.25 0.15
0.40

P3 6 E#5 c0.15
L = 1.60m

P2/P2# 2#5
L = 3.90/3.80m

NOTA: P1 Y P2 CORRESPONDEN AL REFUERZO DEL HOMBRO DEL COSTADO IZQUIERDO DE LA VÍA. MIENTRAS QUE P3 Y P4 CORRESPONDEN AL HOMBRO DEL COSTADO DERECHO DE LA VÍA.

DETALLE 1
ESC. 1:30

	CONCESIONARIO Autopistas DEL NORDESTE	CONSORCIO CONSTRUCTOR UNIDAD FUNCIONAL 1	DIRECTOR TÉCNICO ADJ.: Ing. José Bernardo Ruffano Angel Mail: 2503278672 CND GERENTE EPIC: Pia. Divulda de la Espinosa Mail: 08202-38075, P. Alcedino DIBUJO: Erick Solano	INTERVENIDORA: DIRECTOR INTERVENIDORA: Ing. Mario Stalla Ramirez Garcia Mail: 250342001 ANT ESPECIALISTA INTERVENIDORA: Ing. Med. Y	MODIFICACIONES <table border="1"> <thead> <tr> <th>OBSERVACIONES</th> <th>FECHA</th> </tr> </thead> <tbody> <tr><td>I</td><td></td></tr> <tr><td>I</td><td></td></tr> <tr><td>I</td><td></td></tr> <tr><td>II</td><td></td></tr> <tr><td>Y</td><td></td></tr> </tbody> </table>	OBSERVACIONES	FECHA	I		I		I		II		Y		REFERENCIA: CONTRATO DE CONCESIÓN No. 004 - 2014	PROYECTO: ESTUDIOS Y DISEÑOS DEFINITIVOS FASE III, PARA LA FINANCIACIÓN, GESTIÓN AMBIENTAL, PREDIAL Y SOCIAL, CONSTRUCCIÓN, MEJORAMIENTO, REHABILITACIÓN, OPERACIÓN, MANTENIMIENTO Y REVERSIÓN DE LA CONCESIÓN AUTOPISTA CONEXIÓN NORTE, DEL PROYECTO "AUTOPISTAS PARA LA PROSPERIDAD"	CONTENIDO: AS BUILT PUENTE 1 K00+937 - K01+075 REFUERZOS ESTRIBO 2	ESCALA 1:40	<table border="1"> <tr> <td data-bbox="2917 1894 2917 1902">ADN-A-UF1-08-PN-10de39-PUENTE1-V1</td> </tr> <tr> <td data-bbox="2917 1894 2917 1902"> FECHA: Junio 2022 </td> <td data-bbox="2917 1894 2917 1902"> ARCHIVO: ADN-A-UF1-08-PN-01de39-PUENTE1-V1 </td> </tr> </table>	ADN-A-UF1-08-PN-10de39-PUENTE1-V1	FECHA: Junio 2022	ARCHIVO: ADN-A-UF1-08-PN-01de39-PUENTE1-V1
OBSERVACIONES	FECHA																								
I																									
I																									
I																									
II																									
Y																									
ADN-A-UF1-08-PN-10de39-PUENTE1-V1																									
FECHA: Junio 2022	ARCHIVO: ADN-A-UF1-08-PN-01de39-PUENTE1-V1																								