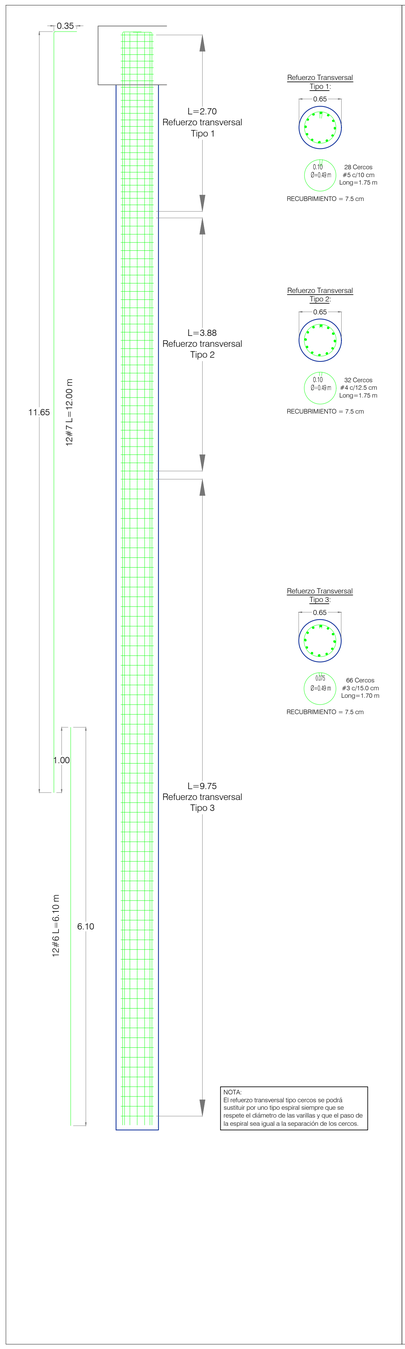

REFUERZO PILOTES:
LONGITUD 16,0 m

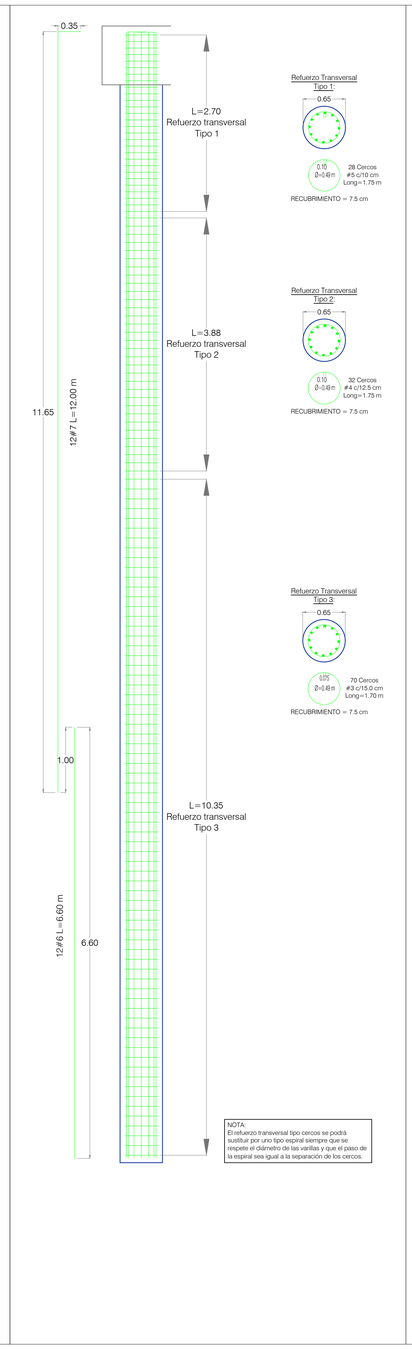

REFUERZO PILOTES:
LONGITUD 16,5 m

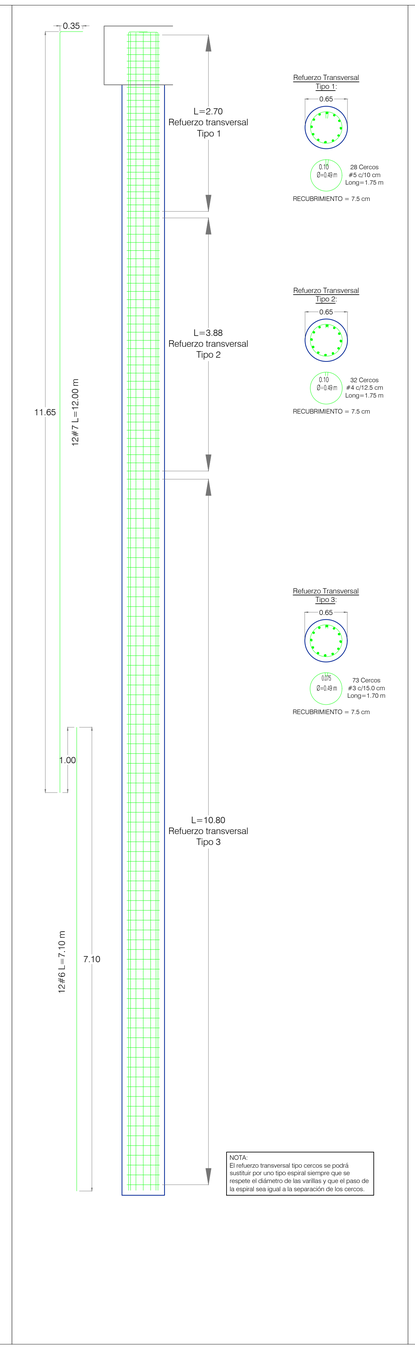

REFUERZO PILOTES:
LONGITUD 17,0 m

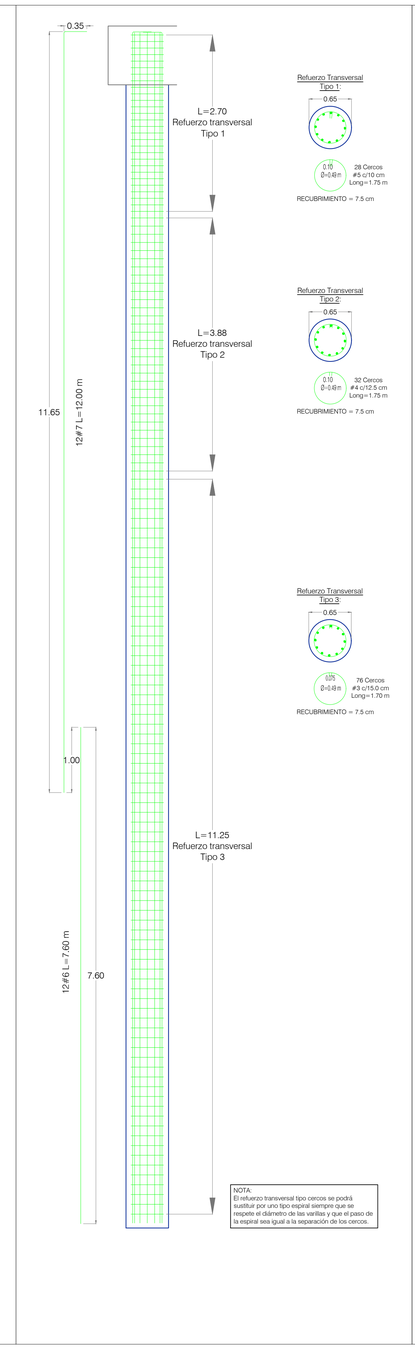

REFUERZO PILOTES:
LONGITUD 17,5 m

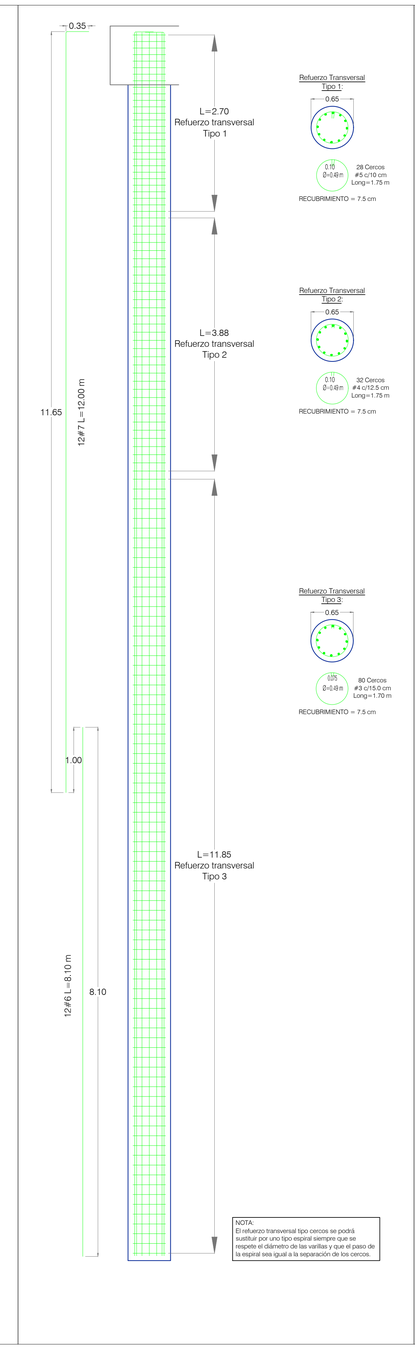

REFUERZO PILOTES:
LONGITUD 18,0 m

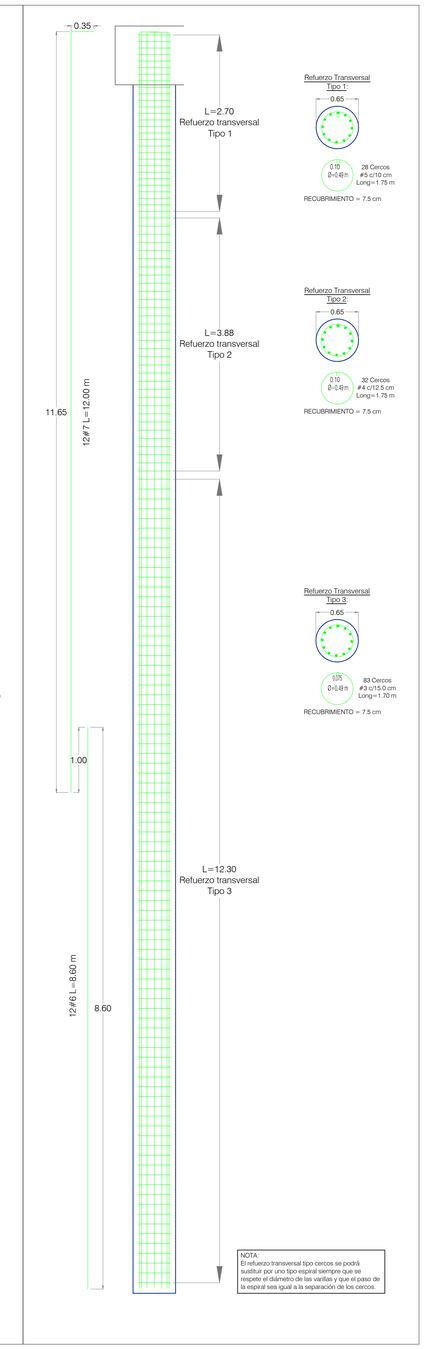

REFUERZO PILOTES:
LONGITUD 18,5 m

MINISTERIO DE TRANSPORTE

CONCESIONARIO: Autopistas DEL NORDESTE

Consorcio Constructor CONEXIÓN NORTE
UNIDAD FUNCIONAL 1

DIRECTOR TÉCNICO ADN:
Ing. Jose Bernardo Romero Angel
Mat: 2520278672 CND

GERENTE EPC:
Ing. Osvaldo de la Espriella
Mat: 08202-38075 CP Atlántico

DIBUJO:
Erika Solano

INTERVENTORÍA: Integral

DIRECTOR INTERVENTORÍA:
Ing. María Stella Ramírez García
Mat: 520242001 ANT

ESPECIALISTA INTERVENTORÍA:
Ing.
Mat:

MODIFICACIONES

	OBSERVACIONES	FECHA
I		
II		
III		
IV		
V		

REFERENCIA:
CONTRATO DE CONCESIÓN No. 009 - 2014

PROYECTO:
ESTUDIOS Y DISEÑOS DEFINITIVOS FASE III, PARA LA FINANCIACIÓN, GESTIÓN AMBIENTAL, PREDIAL Y SOCIAL, CONSTRUCCIÓN, MEJORAMIENTO, REHABILITACIÓN, OPERACIÓN, MANTENIMIENTO Y REVERSIÓN DE LA CONCESIÓN AUTOPISTA CONEXIÓN NORTE, DEL PROYECTO "AUTOPISTAS PARA LA PROSPERIDAD"

CONTIENE:
AS BUILT PUENTE 1 K00+937 - K01+075
REFUERZO PILOTES

ESCALA H INDICADA
ESCALA V INDICADA

ADN-A-UF1-08-PN-06de39-PUENTE1-V1

FECHA: Junio 2022

ARCHIVO: ADN-A-UF1-08-PN-010E39-PUENTE1-V1